

NOTICE NON CONTRACTUELLE DE MISE EN VENTE

MANDAT EXCLUSIF DE VENTE N° 923


Grande ville proche : **PACY-SUR-EURE**..... **MANTES-LA-JOLIE**
 Département : **78 YVELINES** Forêt à : **18** Kms **Sud-Est** **12** Kms **Ouest**


Adresse forêt : **Chemin rural n°20 et chemin rural au lieu-dit Les Champarts et La**
 Communes de situation : **BREVAL et NEAUPHLETTE**..... **Fisée**
 Nom de la forêt :
 Lieux-dits : **Les Champarts et La Fisée, Les Boulleaux**
 Surface : **1,7805** Ha Unités foncières : **SIX**

PEUPELEMENT :
 Feuillus : **100** % soit **1,78** Ha **Taillis d'essences diverses avec chêne, charme,**
 Résineux : % soit Ha **frêne, robinier, bouleau, etc...**
 Autres surfaces : Ha
 Cubages effectués : **NON** ~~oui~~ **Quelques gros chênes**
 Volume total : M³
 Circonférence de départ : **Présence de nombreux champignons :**
 Coupe en cours : **NON** ~~oui~~ **Trampette de la mort en quantité**

CARACTERISTIQUES	OUI	NON	?	CARACTERISTIQUES	OUI	NON	?
PSG-Dates: du au		X		EAU :		X	
				Ruisseau		X	
Pavillon de chasse		X		Rivière		X	
Viabilités		X		Mare		X	
				Étang		X	
Maison		X		CHEMINS DUS:	X		
Dépendances		X		Desserte en chemins	X		
				Faible			
Bail de chasse		X		Passable			
Loyer/an				Bien	X		
Durée ans-Du au				Excellente			
Chasse libre à la vente	X			CLÔTURES :			
				Barrières sur accès		X	
BRACELETS ou FRÉQUENTATION				Clôturable		X	
Chevreuil	X			RELIEF :		X	
Cerf élaphe mâle		X		Altitude de 148 m à 152 m			
Biche		X		MITOYENNE :			
Faon		X		Autres forêts	X		
Mouflon		X		Plaines	X		
Isard		X		Maisons		X	
Chamois		X		Entreprises		X	
Sanglier	X			Campings, centres loisirs		X	
Autres espèces rencontrées pigeon,	X			Routes communales ou vicinales ...		X	
bécasse	X			Routes départementales		X	
A.C.C.A.		X		Routes nationales		X	
A.I.C.A.		X		Autoroutes		X	
				Voies ferrées		X	

PRIX DE VENTE : 17 000 € (Honoraires de transaction inclus à la charge du vendeur)

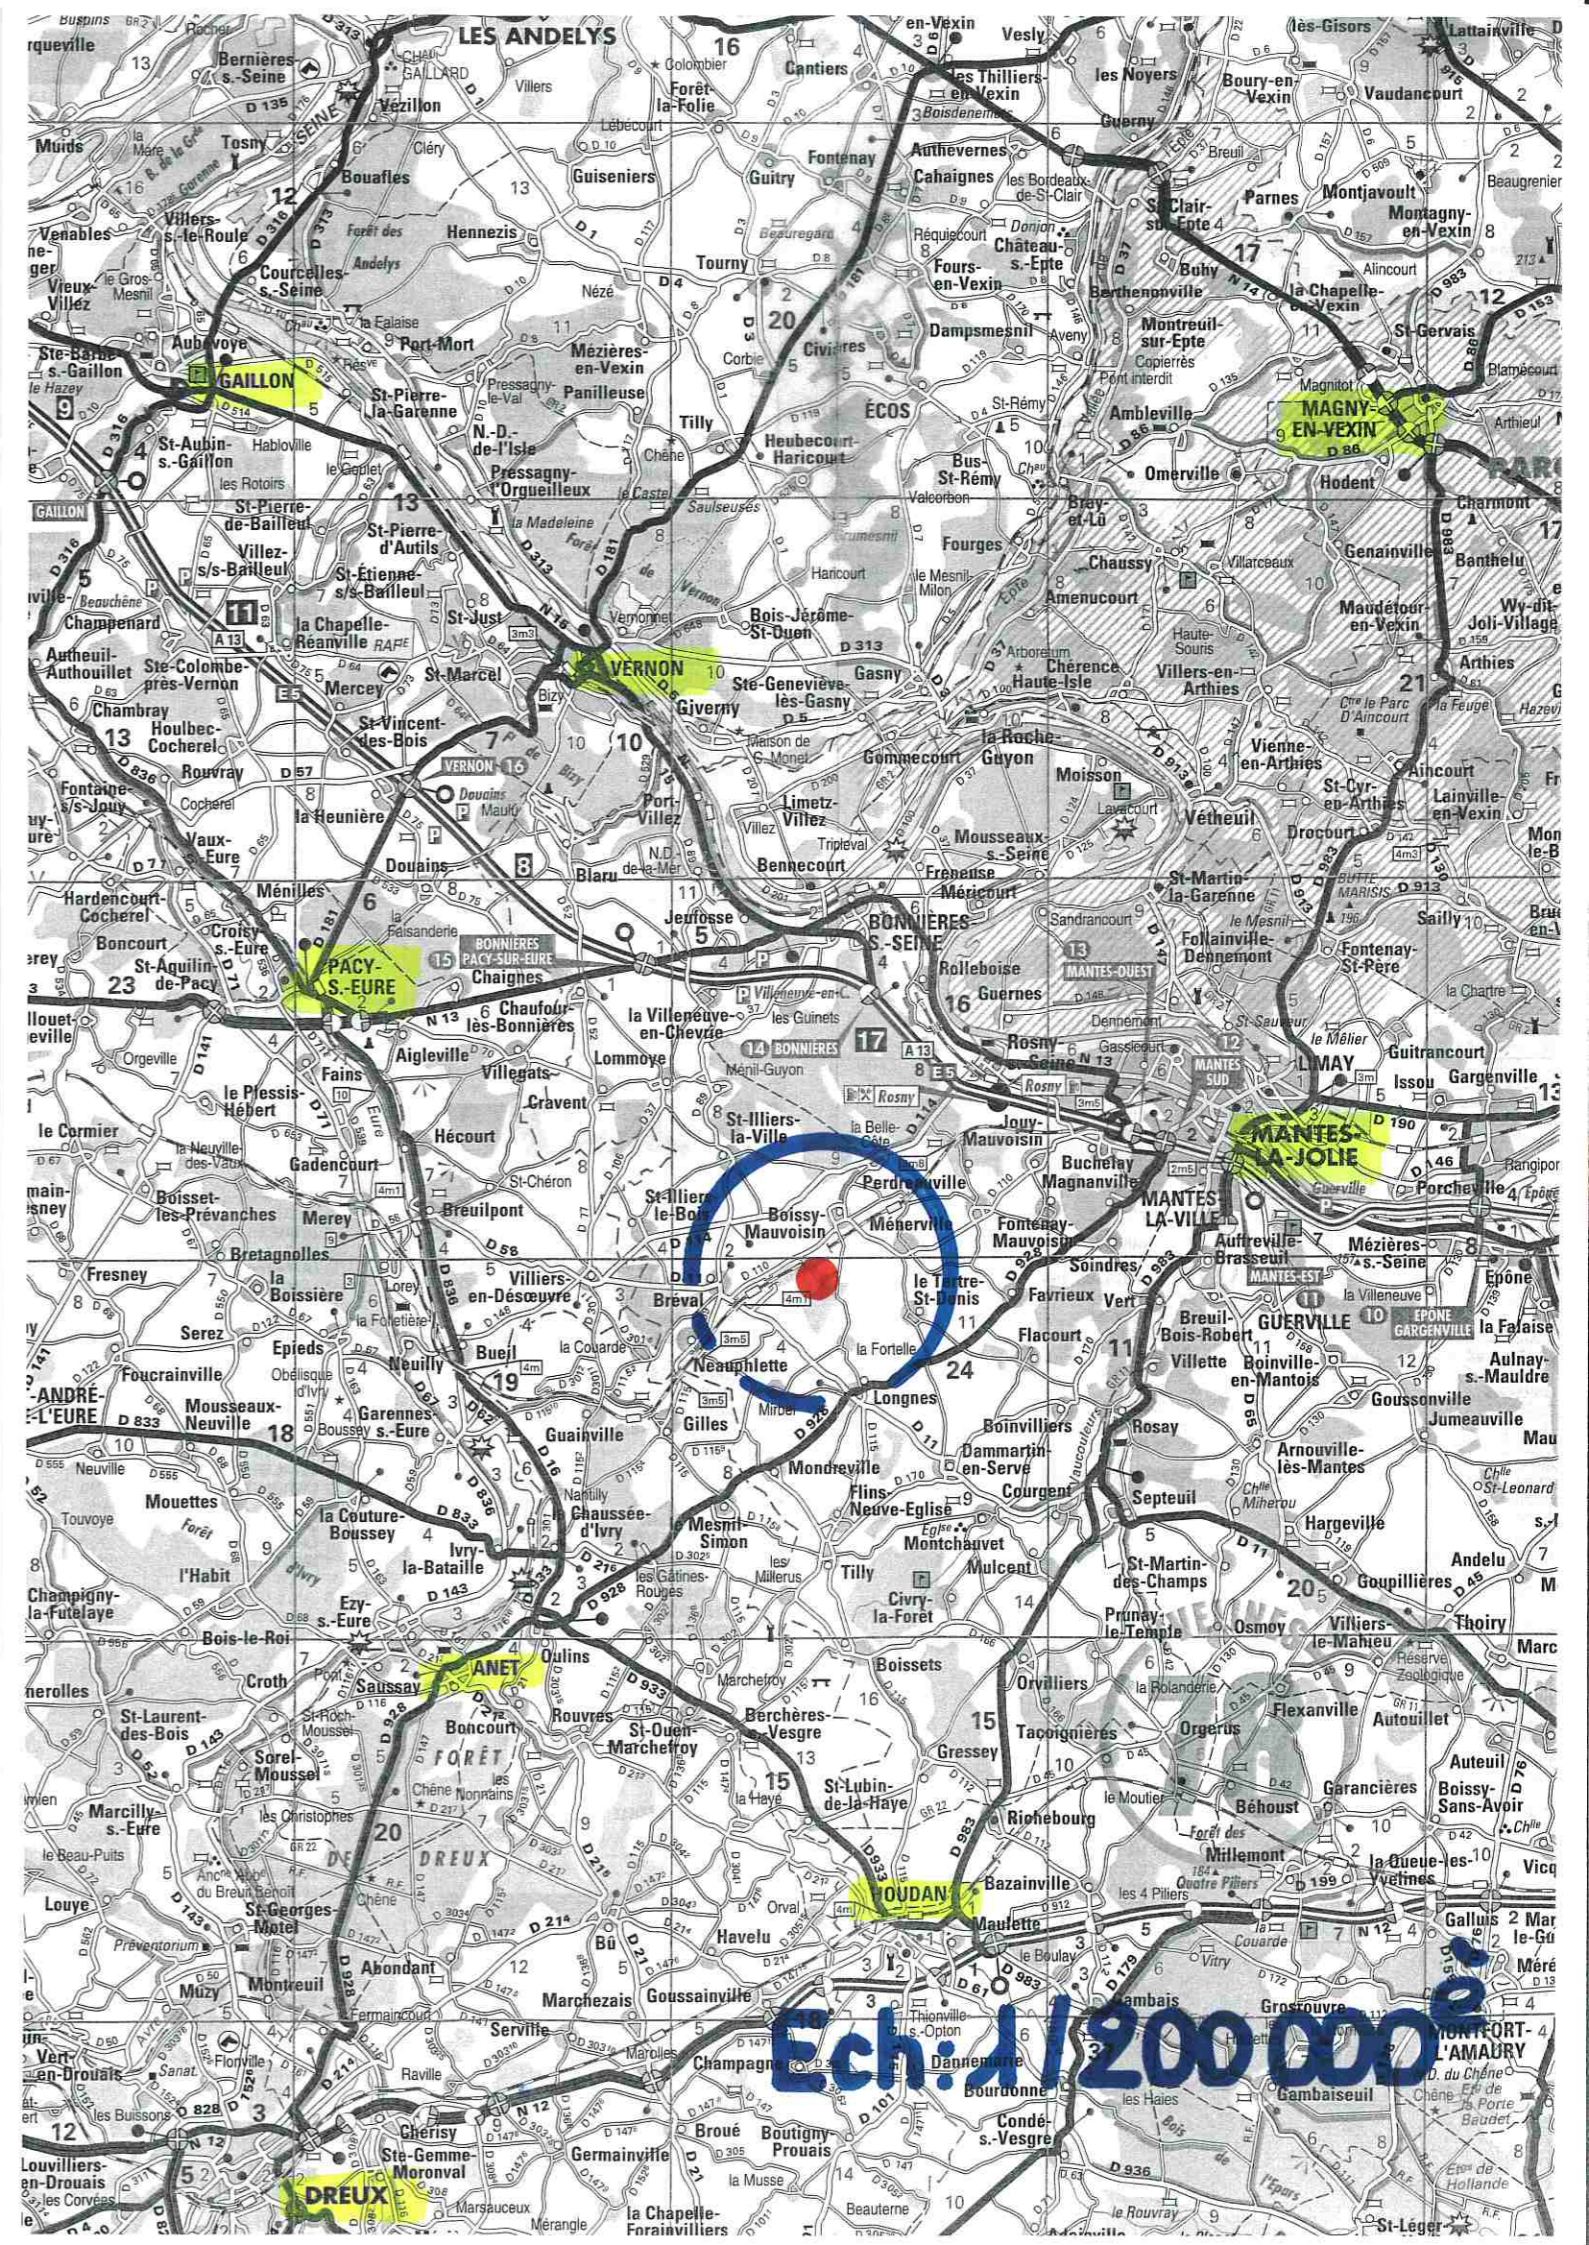

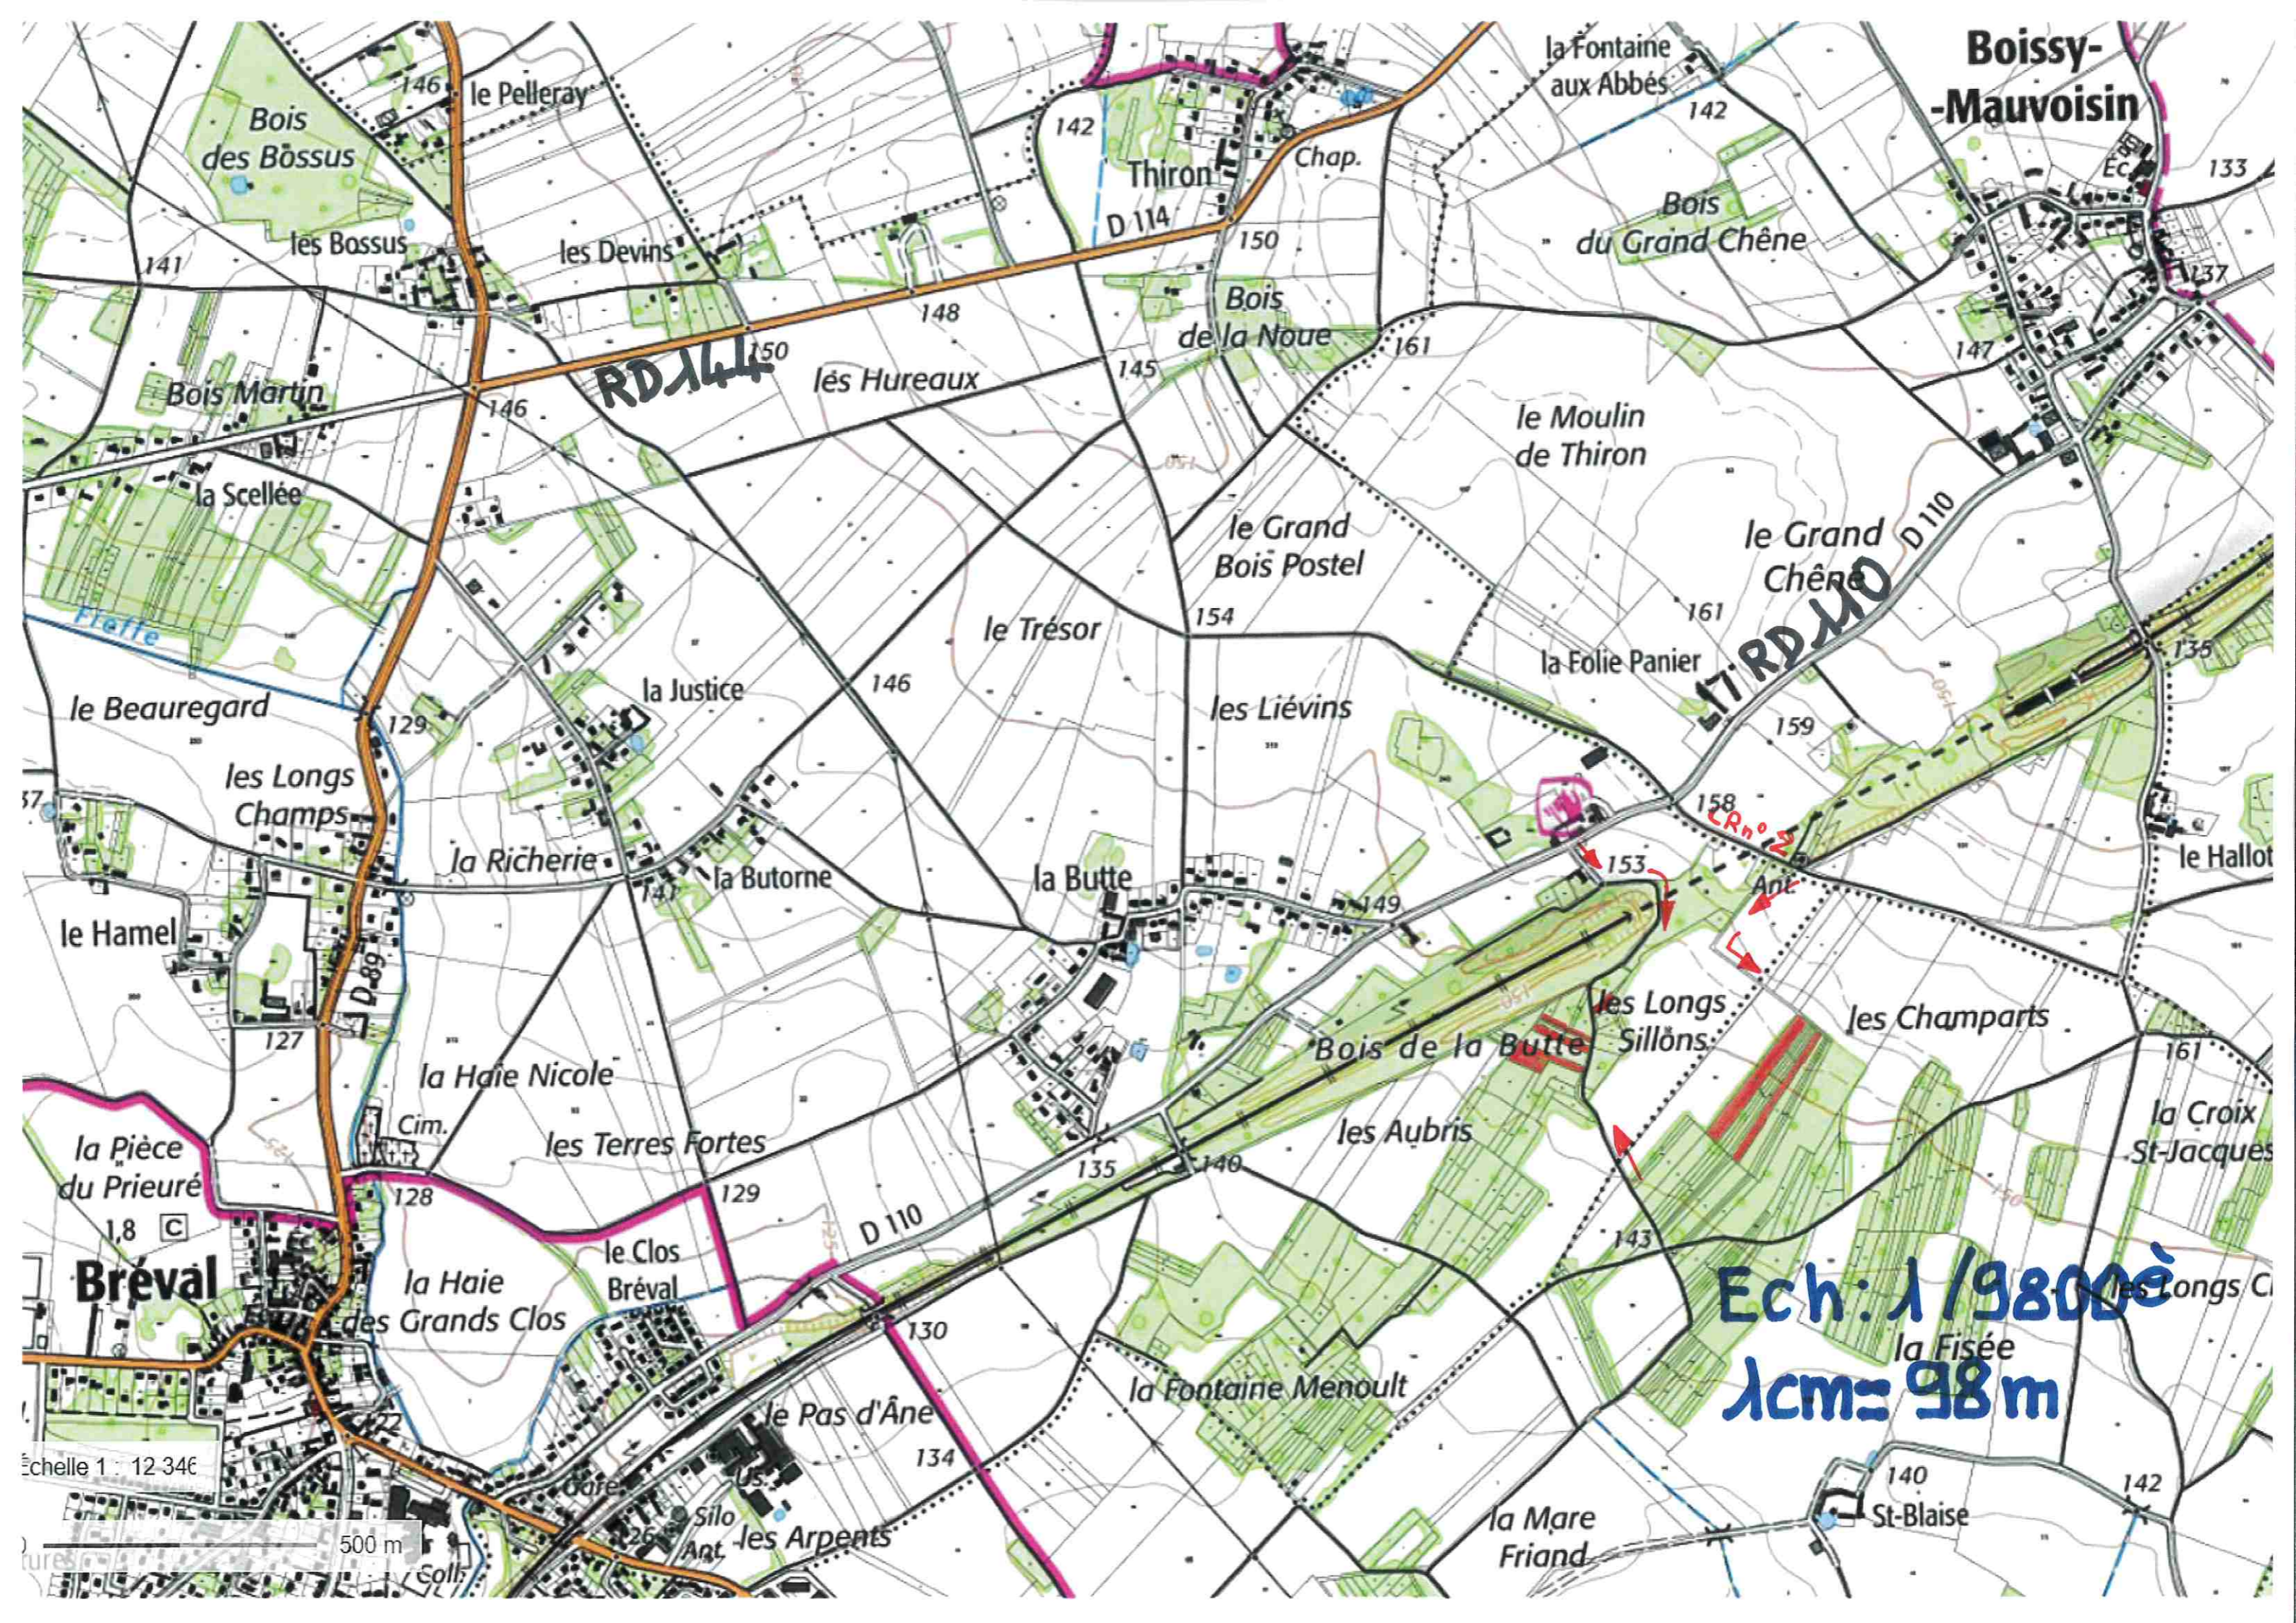

Boissy-Mauvoisin

Thiron
D 114

RD 144

RD 110

Bréval

Ech: 1/98000
1cm = 98m

Echelle 1 : 12 346

500 m

Coll.



Ech: 1/4900^e 1cm=49m

RD 110

Chemin rural n° 21


LA GARONNETTE

LES LONGS SILLONS


LES BOULEAUX


LES CHAMPARTS E

DERRIÈRE LES TAILLIS

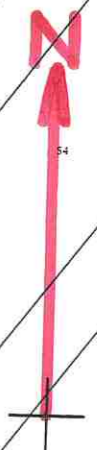

Ech: 1/2000 1cm = 20m

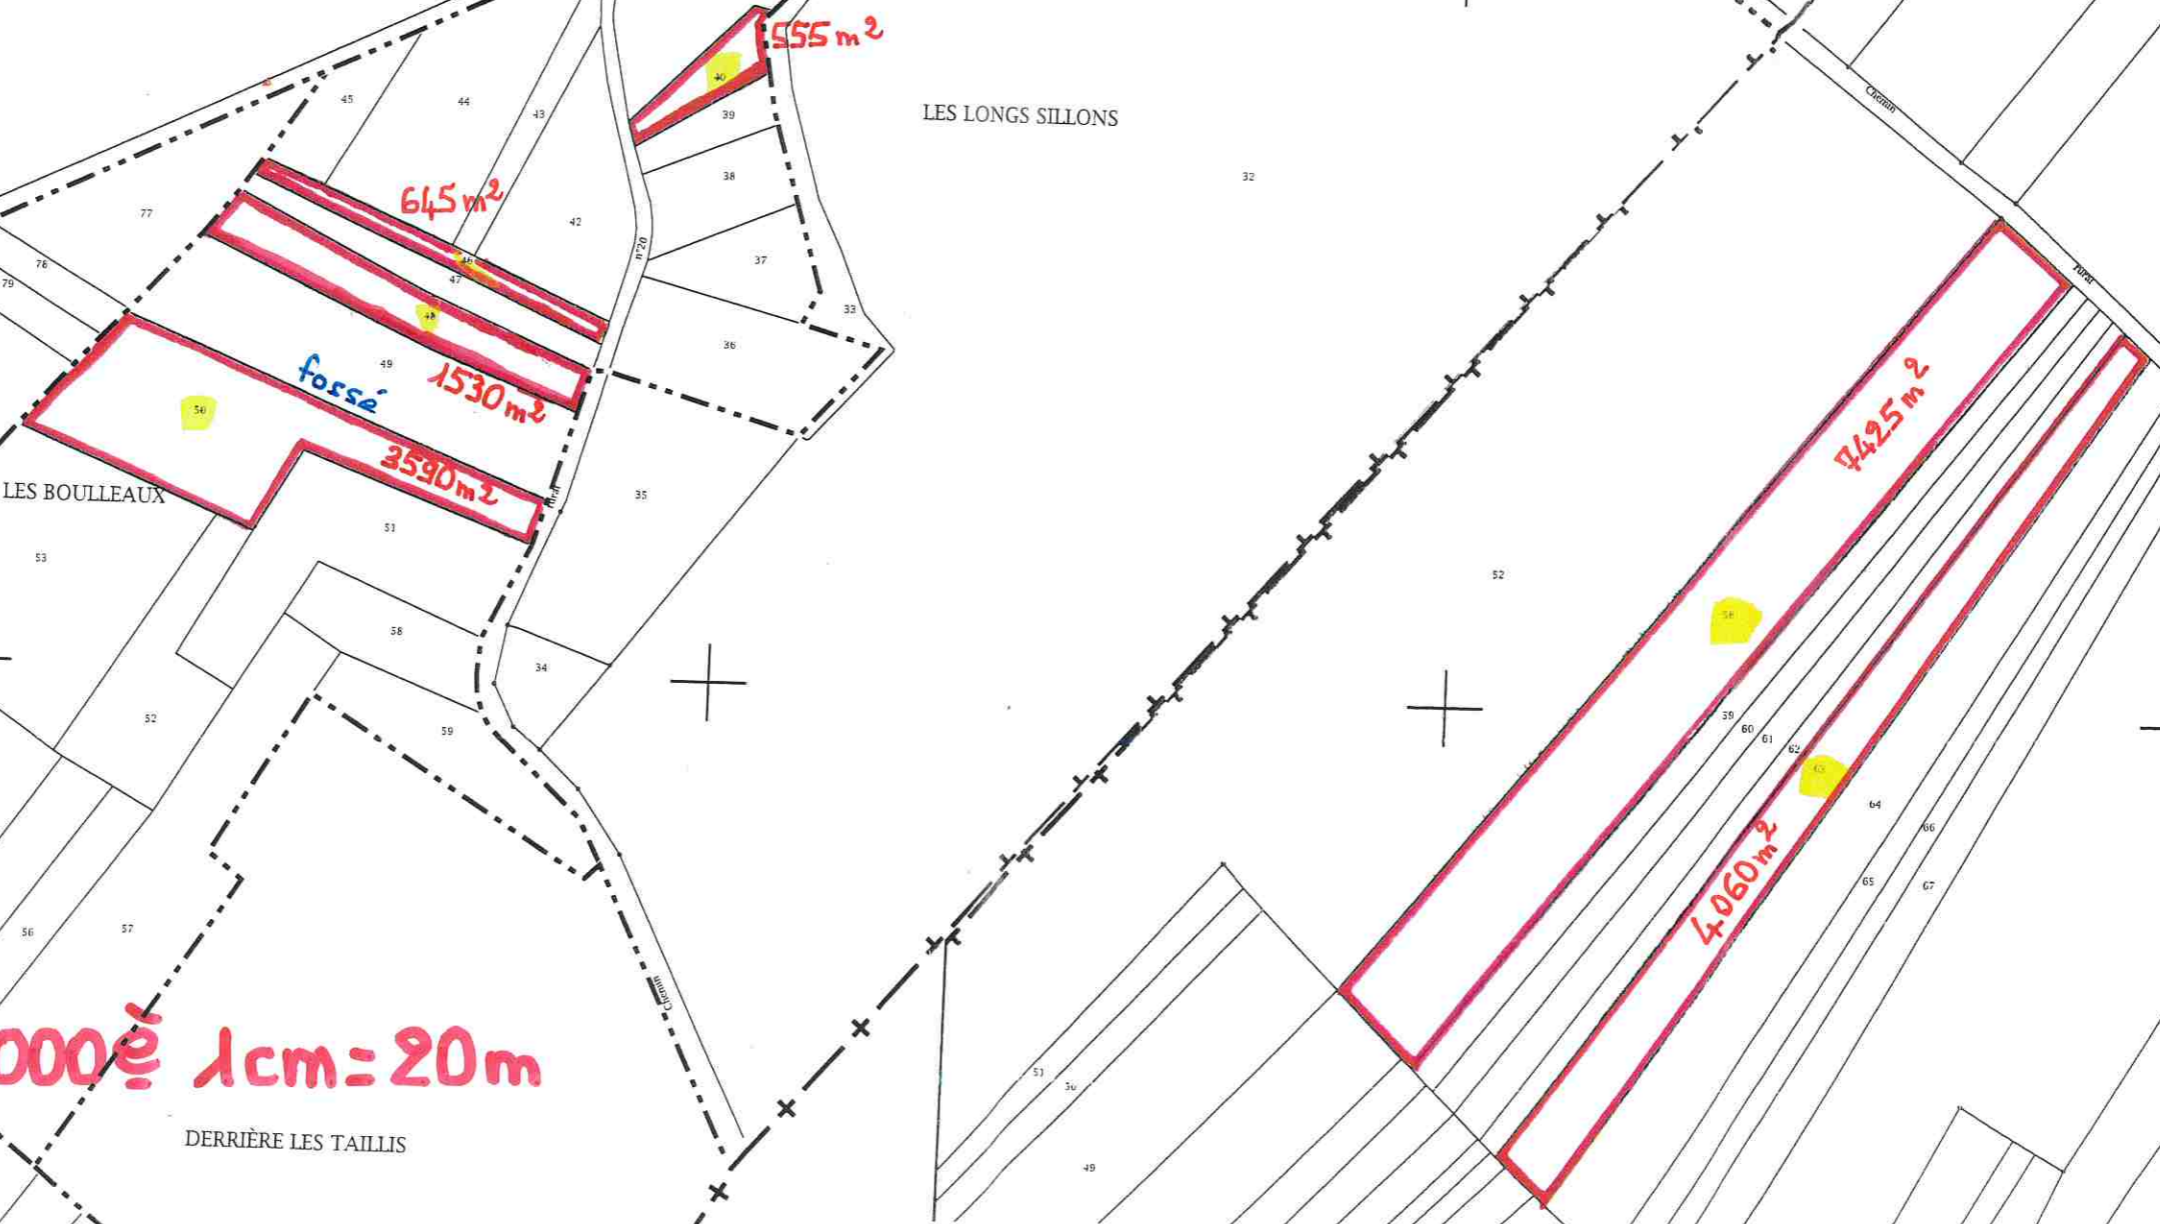

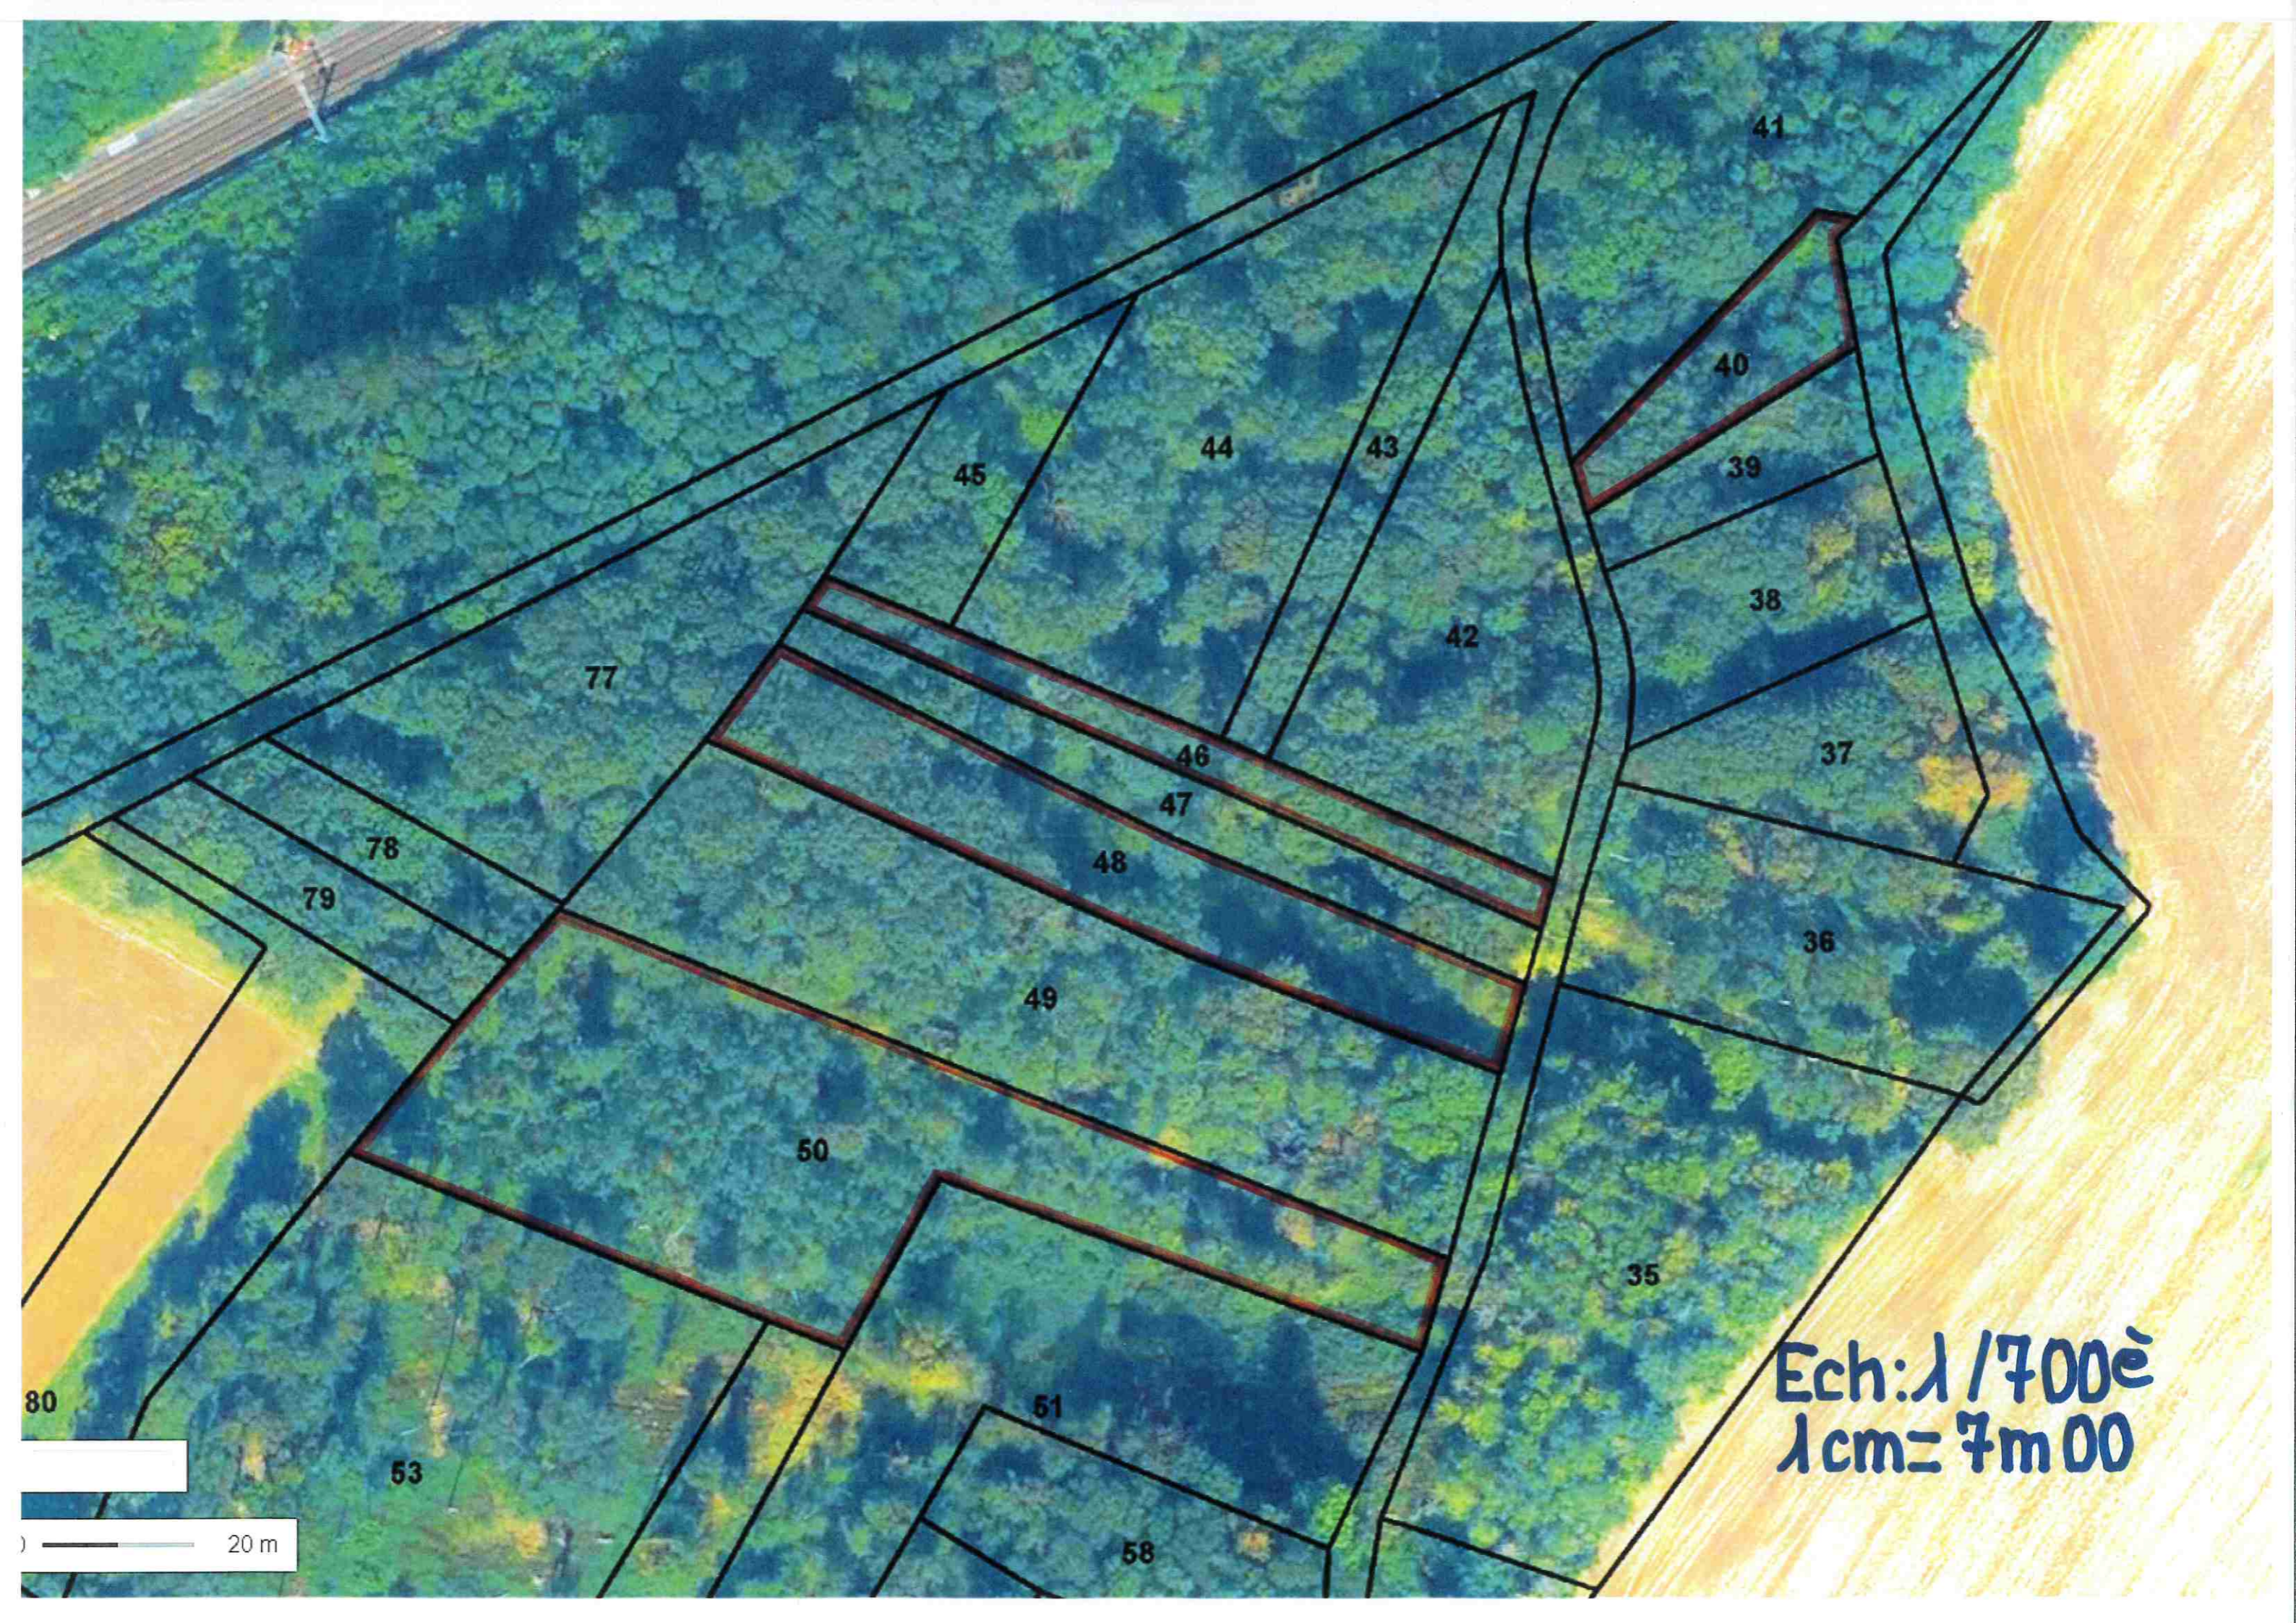

Ech: 1 / 7000
1 cm = 70.00

20 m

DIRECTION GÉNÉRALE DES
FINANCES PUBLIQUES

EXTRAIT DU PLAN CADASTRAL

Département :
YVELINES

Commune :
BREVAL

Section : E
Feuille : 000 E 01

Échelle d'origine : 1/2000
Échelle d'édition : 1/1000 **1cm=10m**


Date d'édition : 08/10/2015
(fuseau horaire de Paris)

Coordonnées en projection : RGF93CC49

Le plan visualisé sur cet extrait est géré par le
centre des impôts foncier suivant :
VERSAILLES - Accueil et délivrance de
documents
ouvert du lundi au vendredi 8h30/12h-13h30/16h
sauf le mercredi de 8h30/12h 78015
78015 VERSAILLES CEDEX
tél. 01.30.97.44.52 -fax 01.30.97.45.76
cdif.versailles@dgfip.finances.gouv.fr

Cet extrait de plan vous est délivré par :

cadastre.gouv.fr
©2014 Ministère des Finances et des Comptes
publics

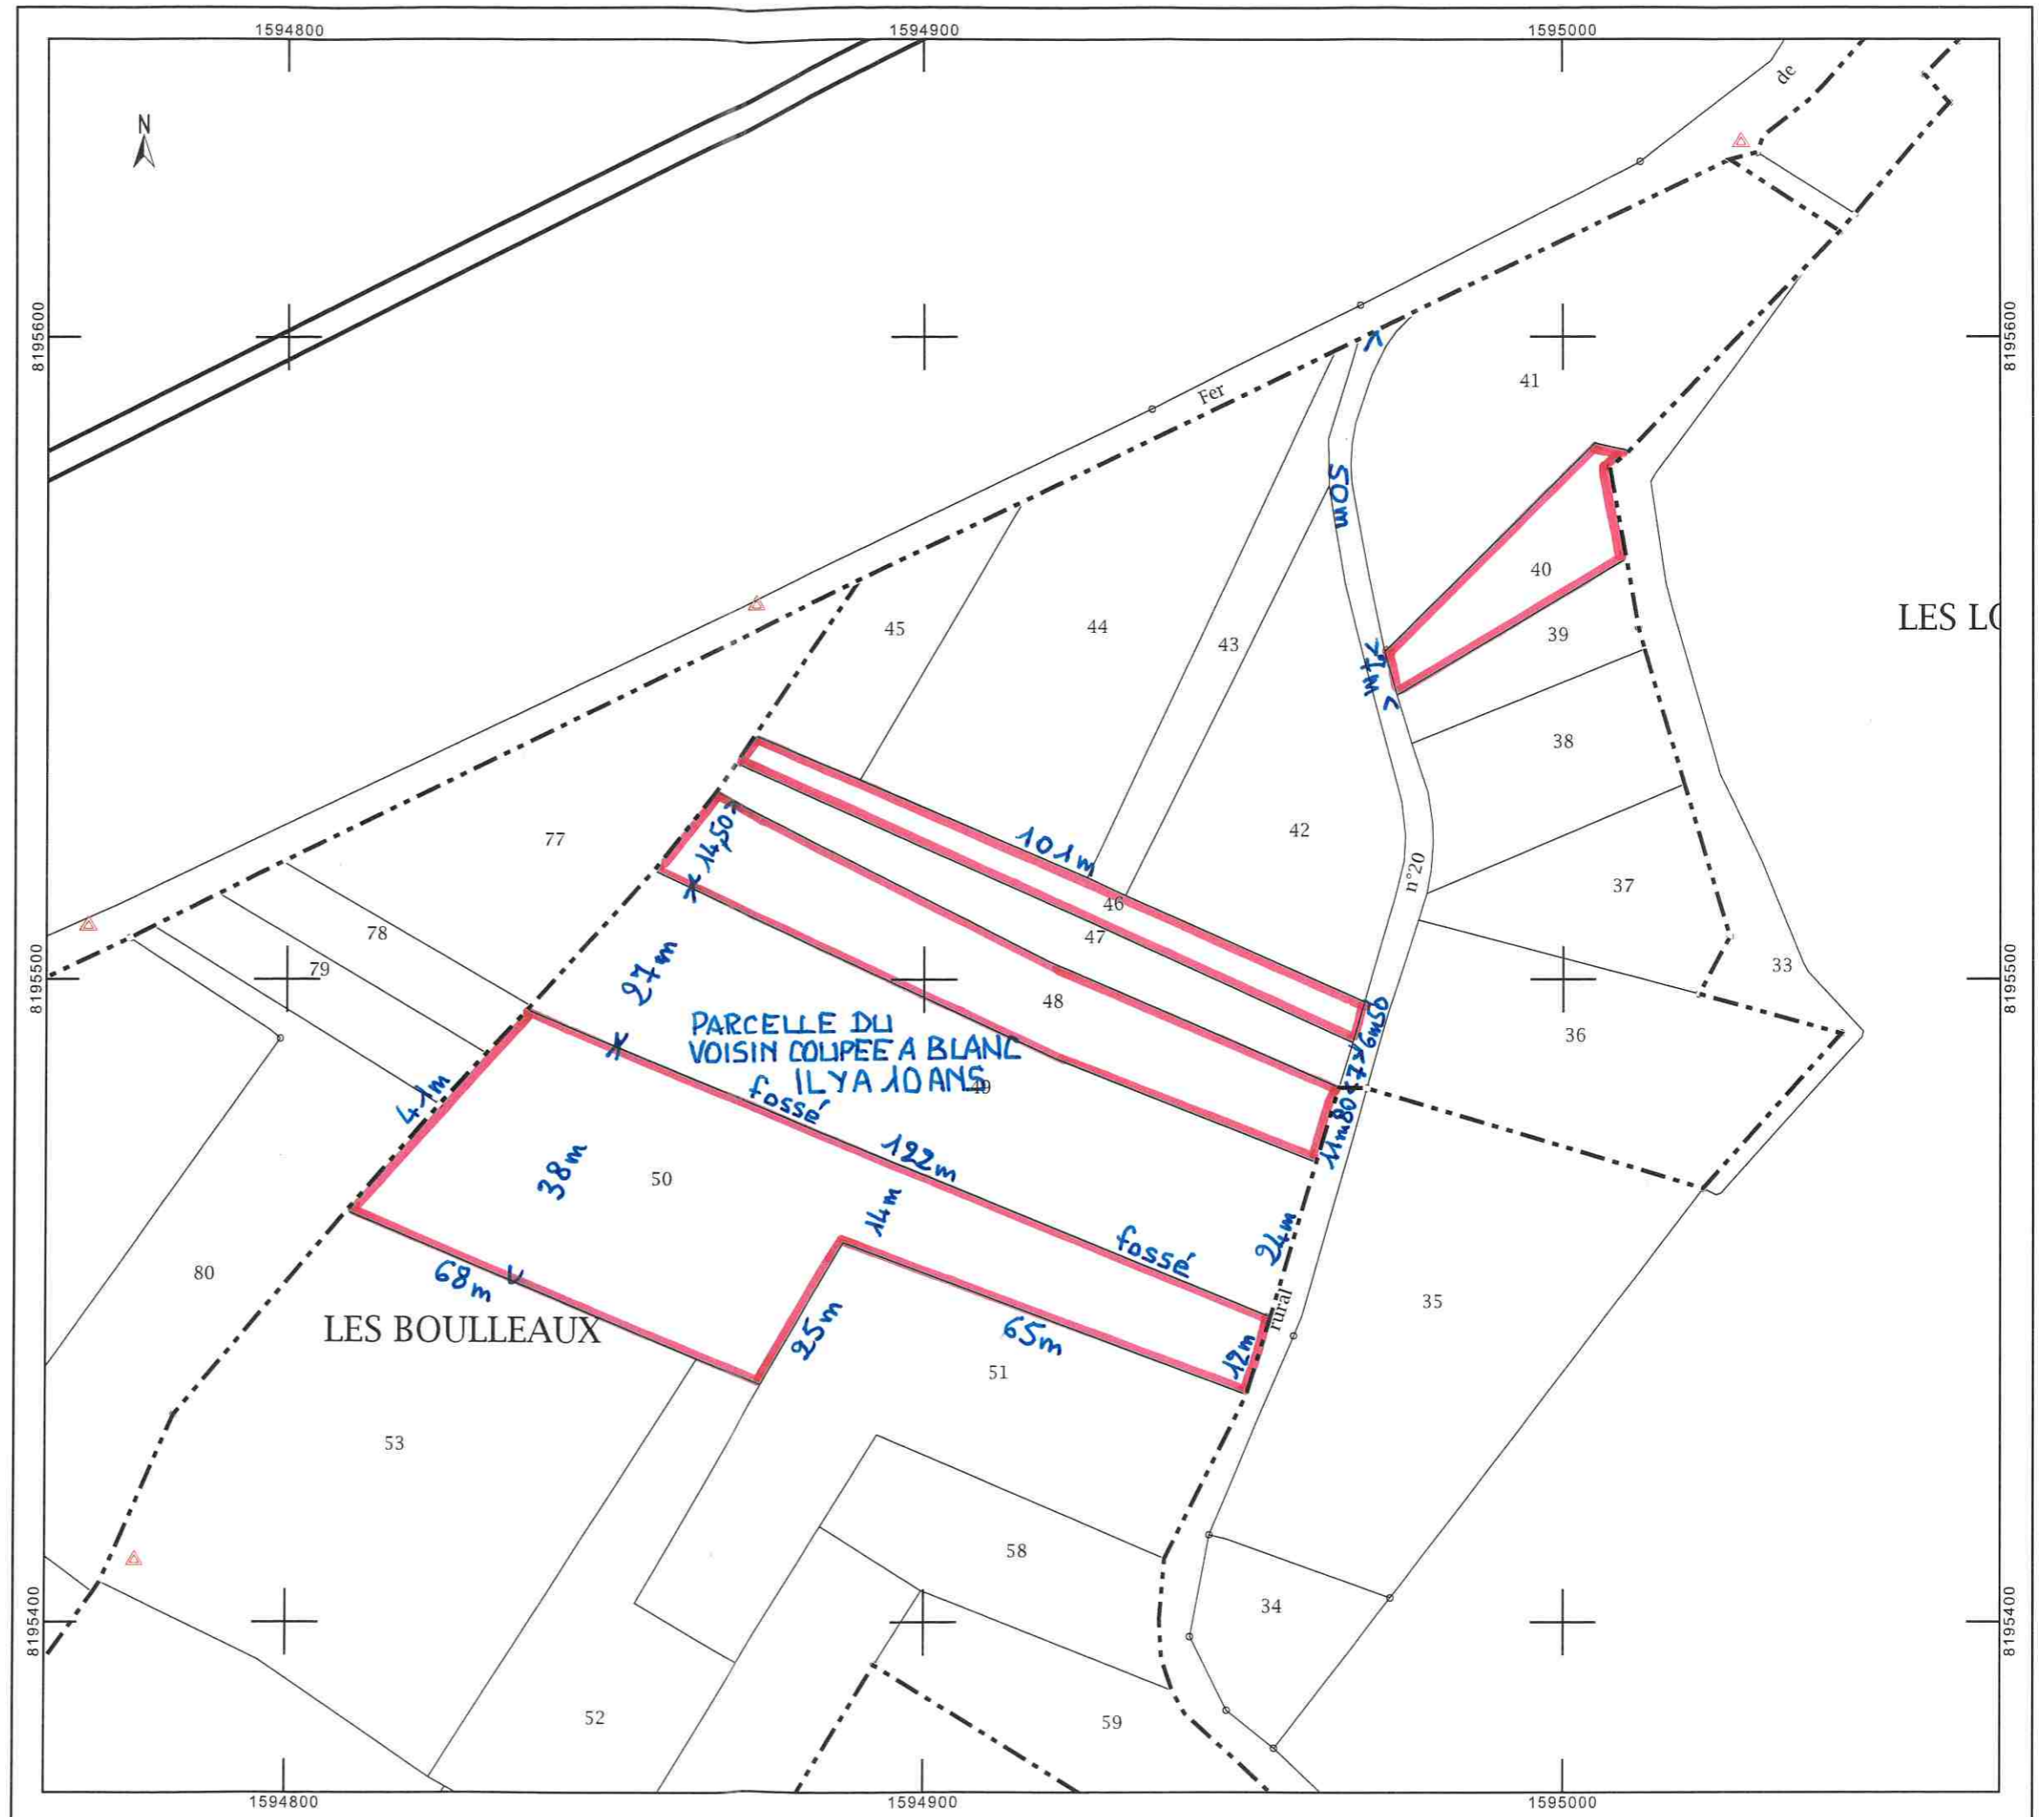

Ech: 1 / 9800
1cm = 9m80
56

32

52

68

69

60

61

62

63

64

65

66

67

61



77

DIRECTION GÉNÉRALE DES FINANCES PUBLIQUES

EXTRAIT DU PLAN CADASTRAL

Département :
YVELINES

Commune :
NEAUPHLETTE

Section : A
Feuille : 000 A 01

Échelle d'origine : 1/2000

Échelle d'édition : 1/1000

1cm = 1m

Date d'édition : 08/10/2015
(fuseau horaire de Paris)

Coordonnées en projection : RGF93CC49
©2014 Ministère des Finances et des Comptes
publics

Le plan visualisé sur cet extrait est géré par le
centre des impôts foncier suivant :
VERSAILLES - Accueil et délivrance de
documents

ouvert du lundi au vendredi 8h30/12h-
13h30/16h sauf le mercredi de 8h30/12h 78015
78015 VERSAILLES CEDEX
tél. 01.30.97.44.52 -fax 01.30.97.45.76
cdf.versailles@dgfip.finances.gouv.fr

Cet extrait de plan vous est délivré par :

cadastre.gouv.fr

